

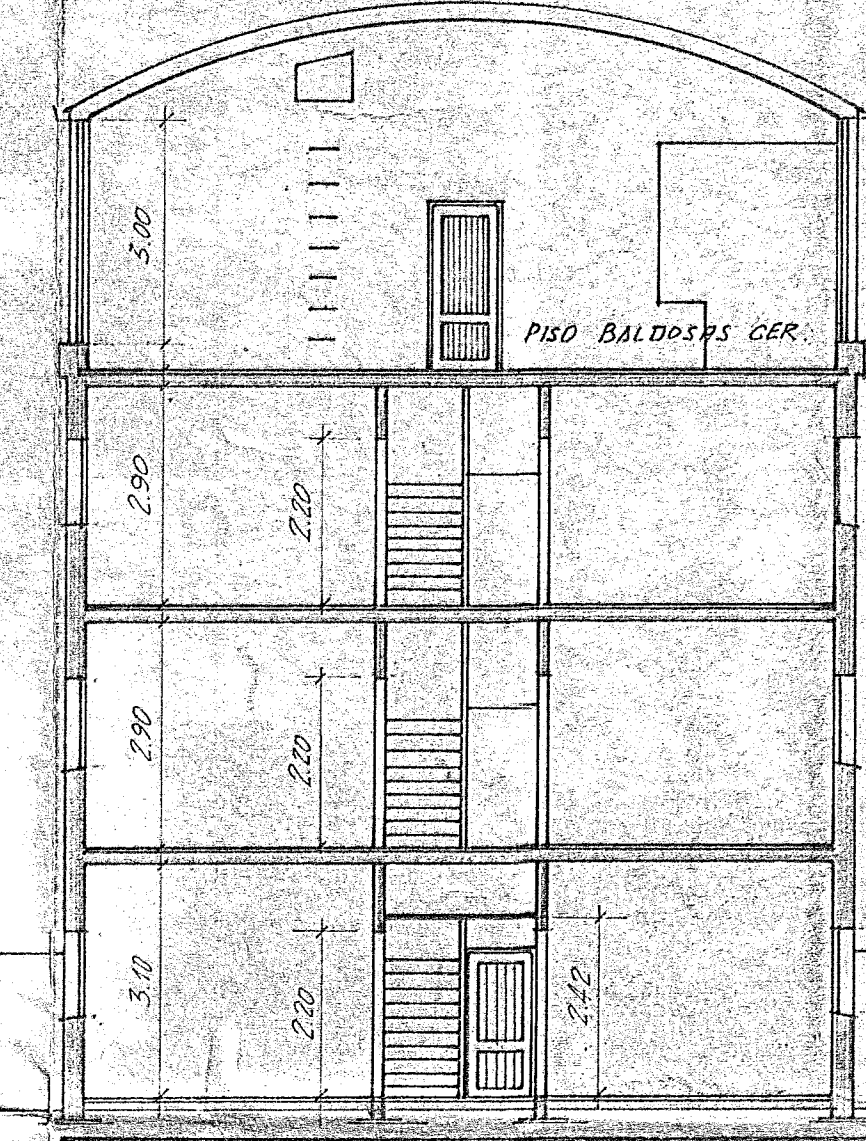
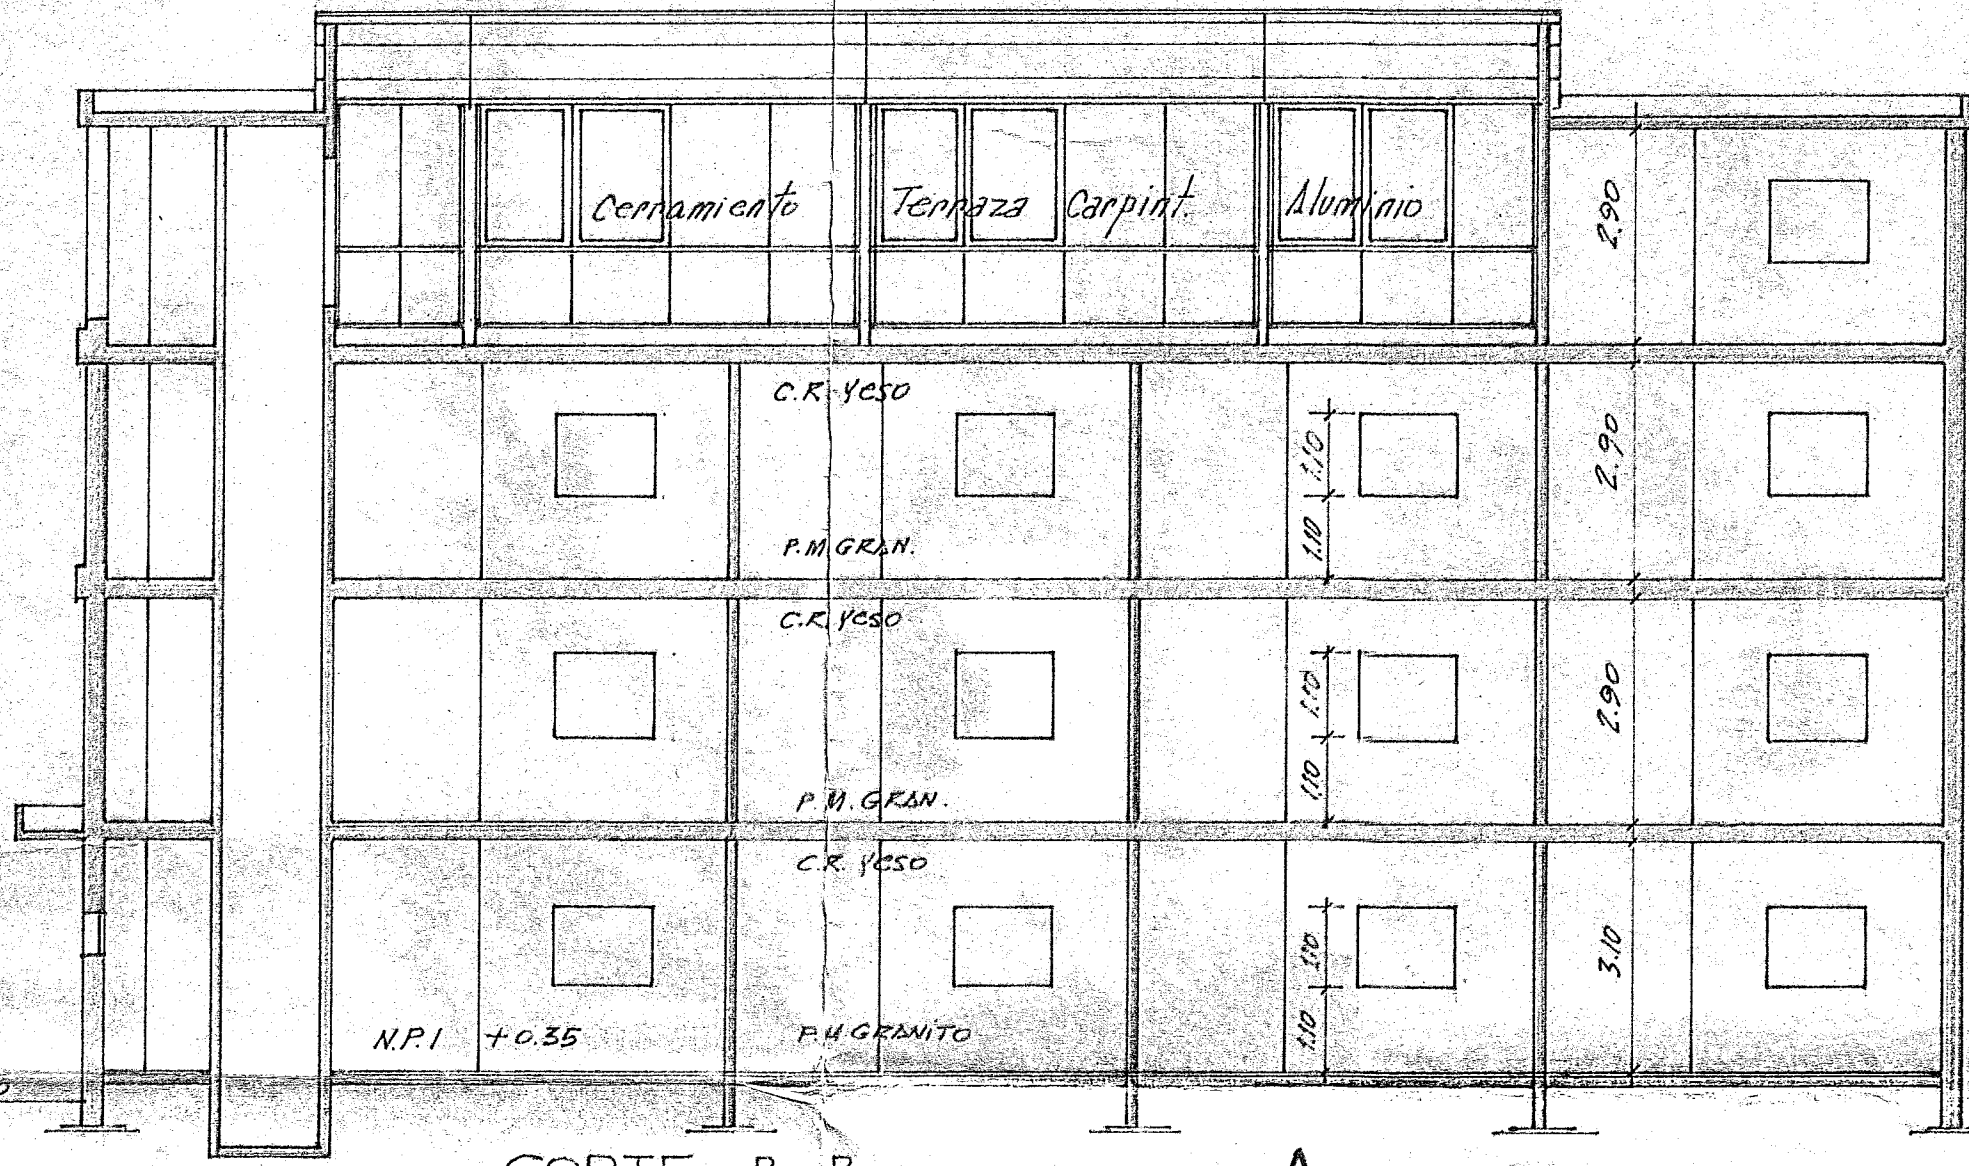
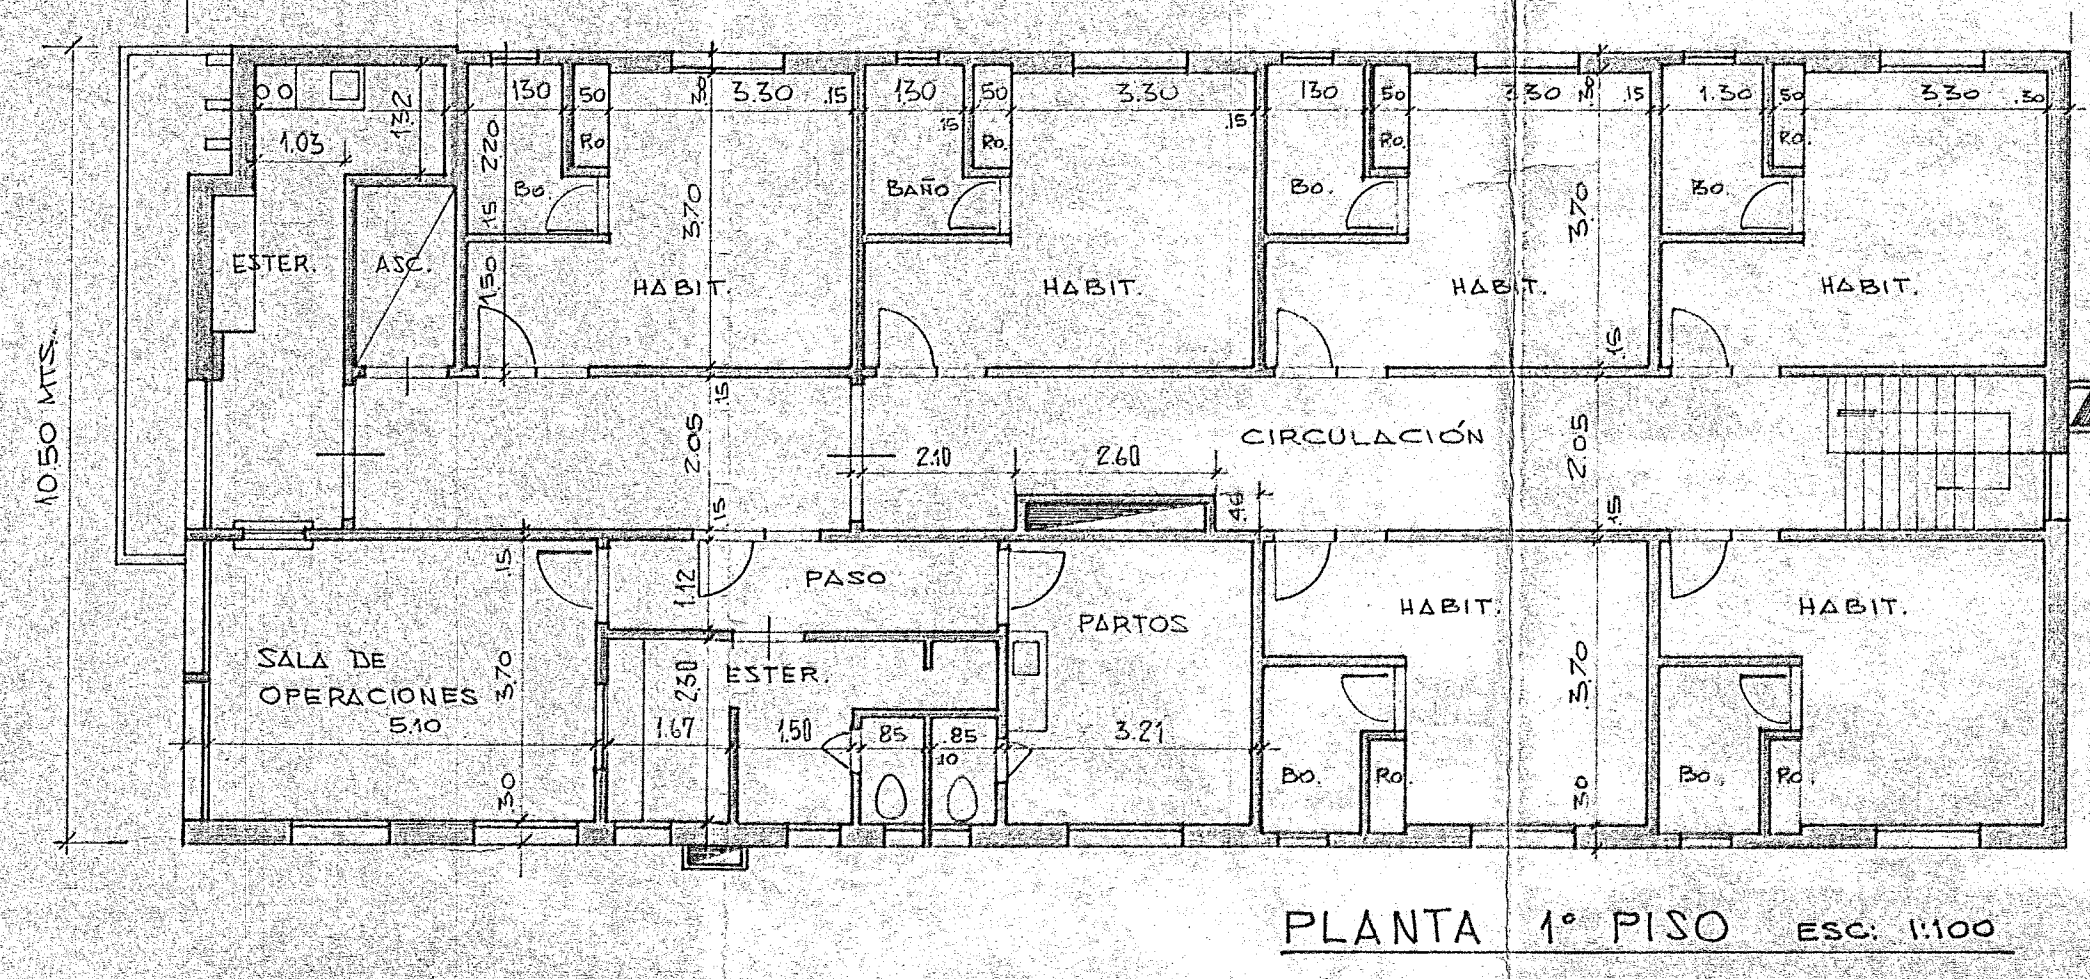
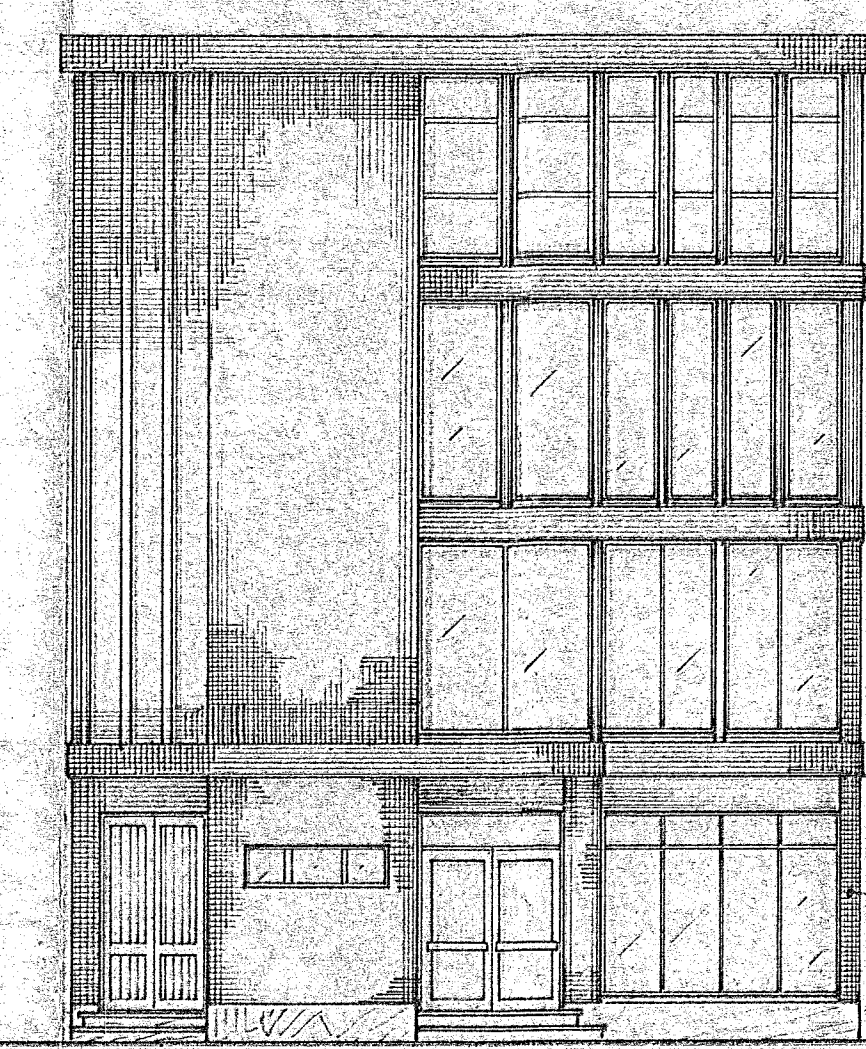
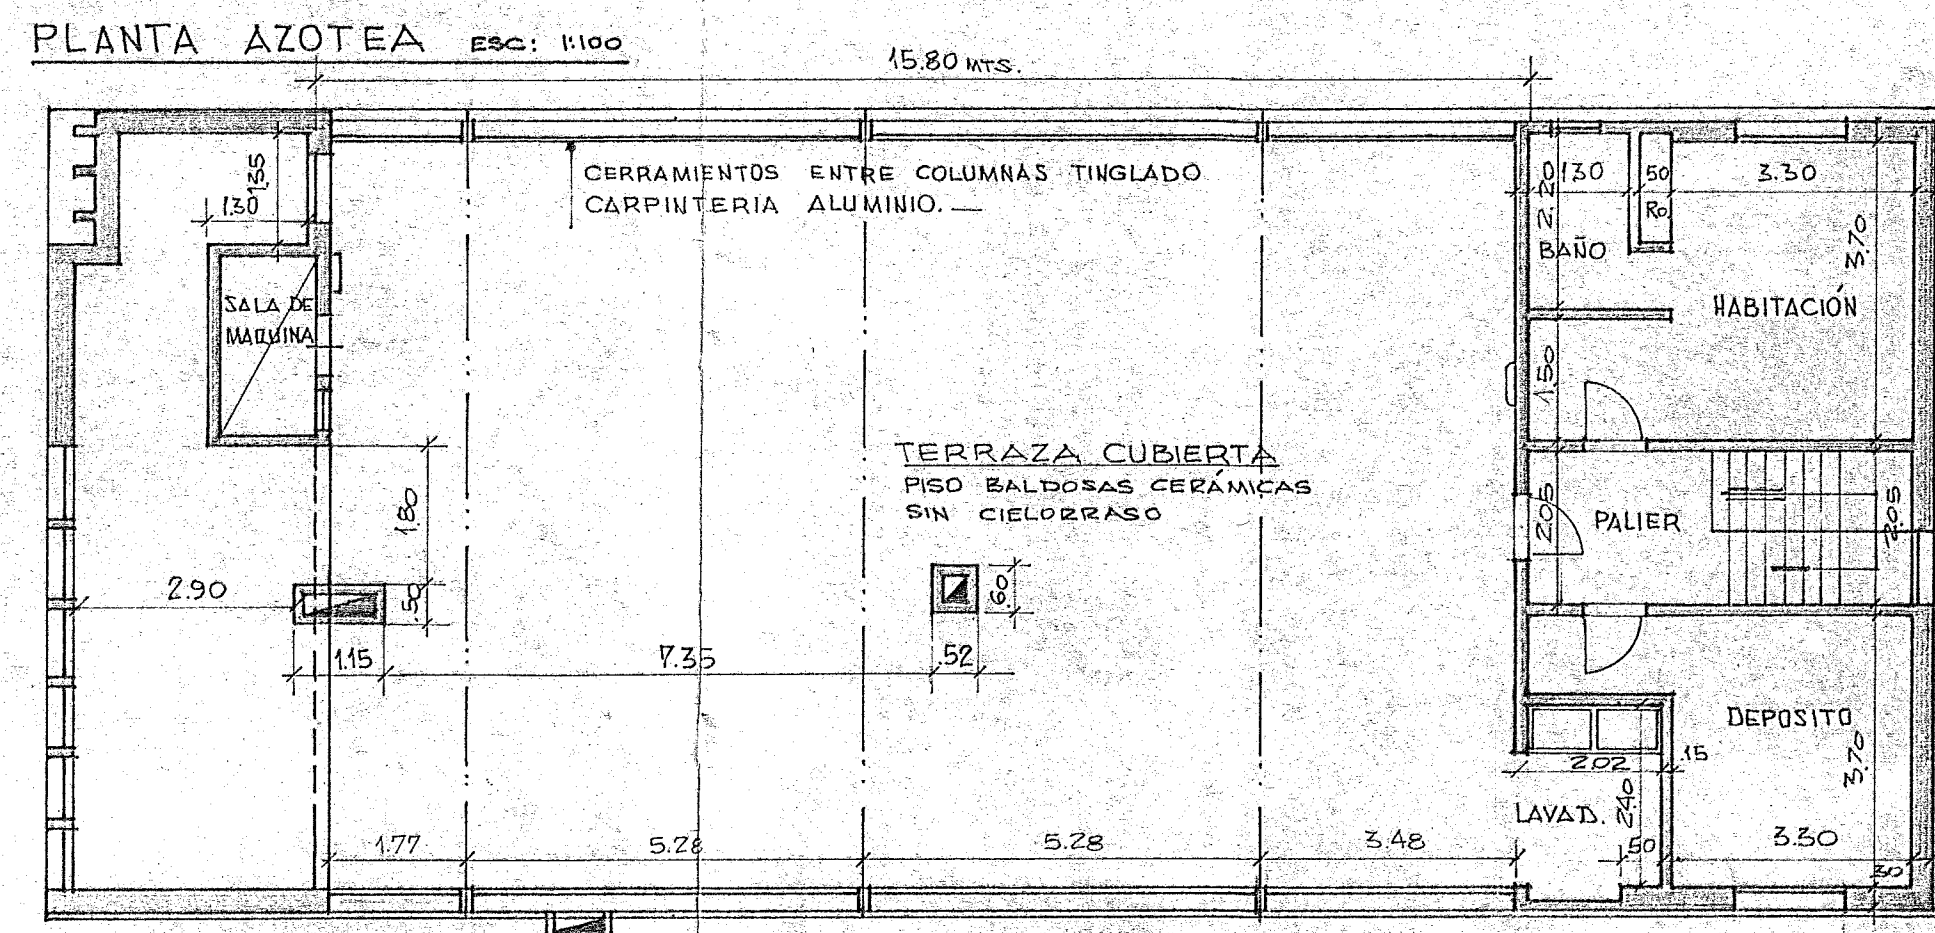
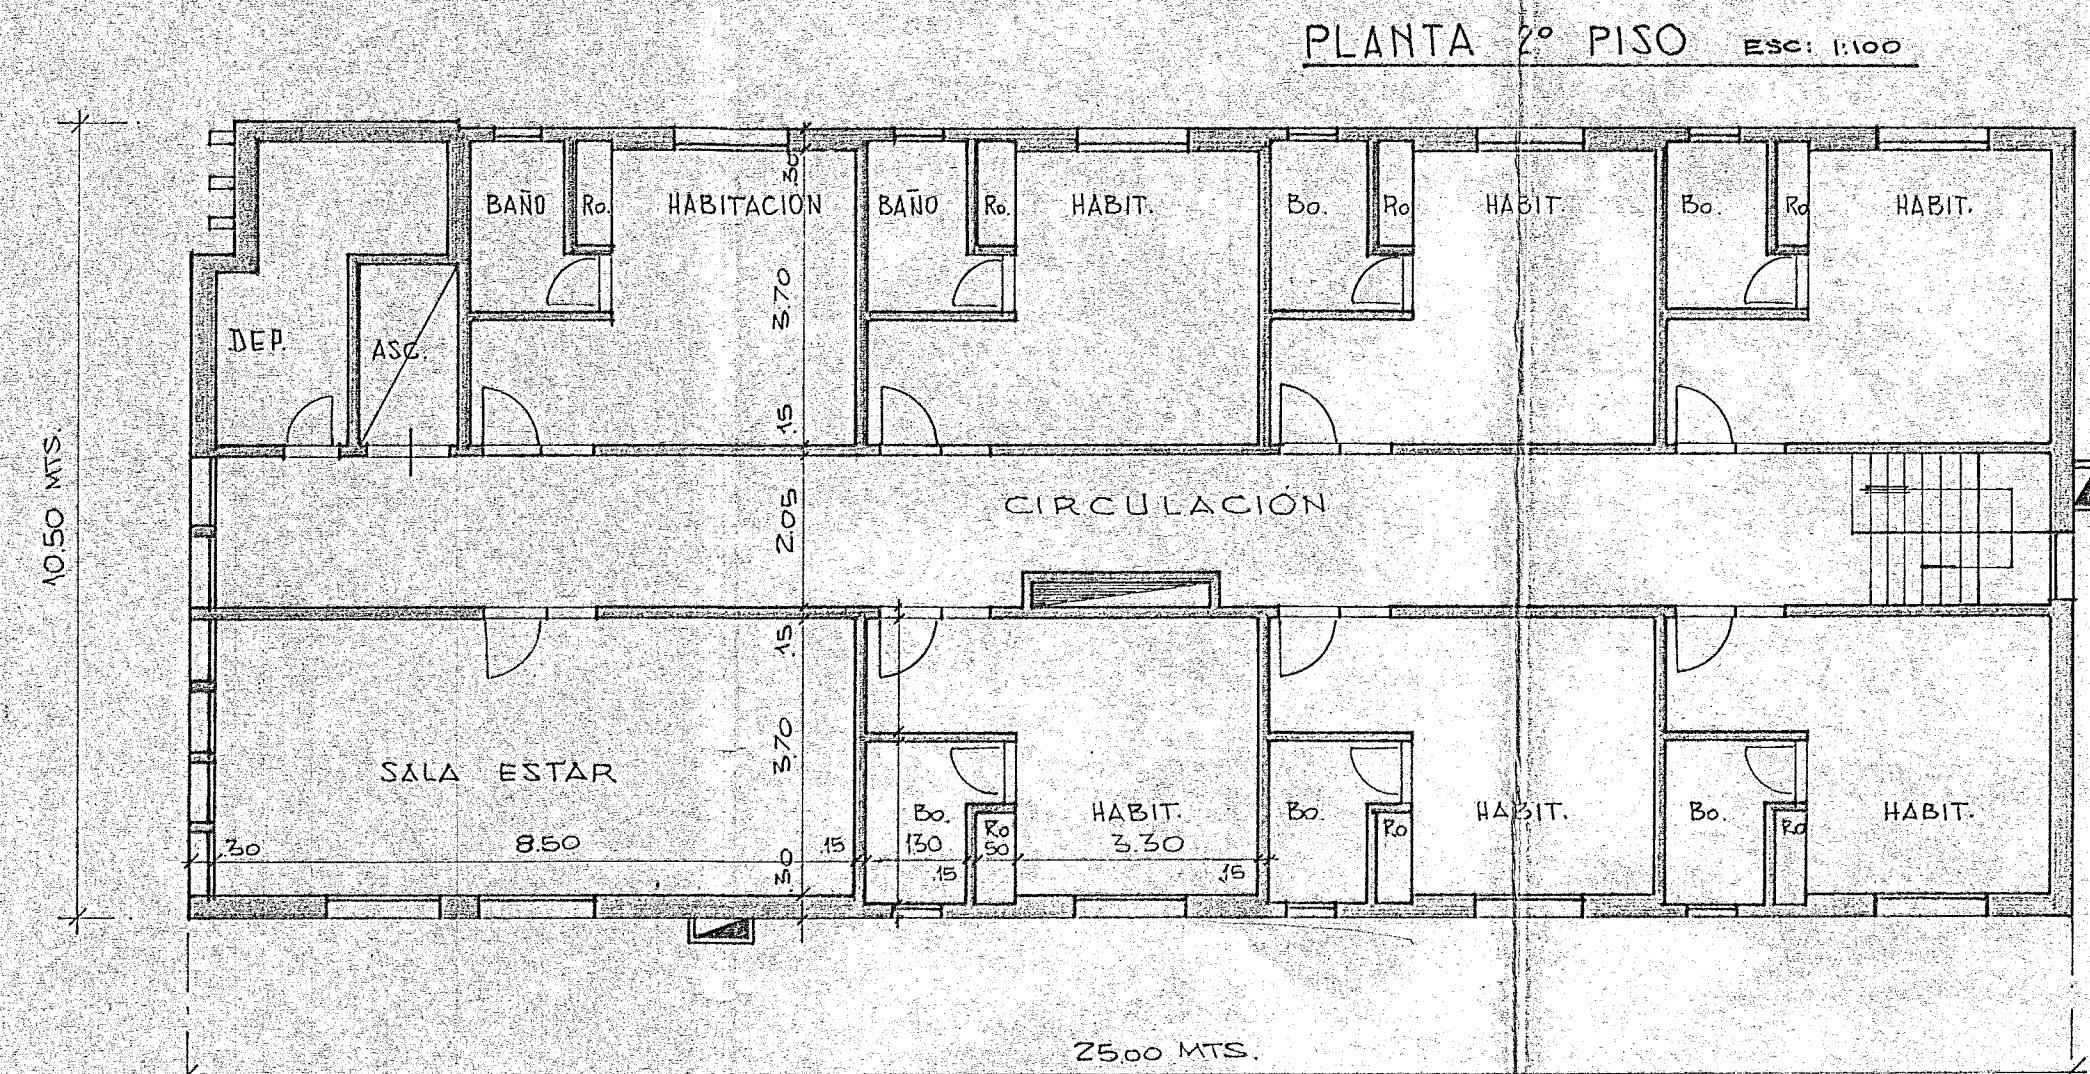


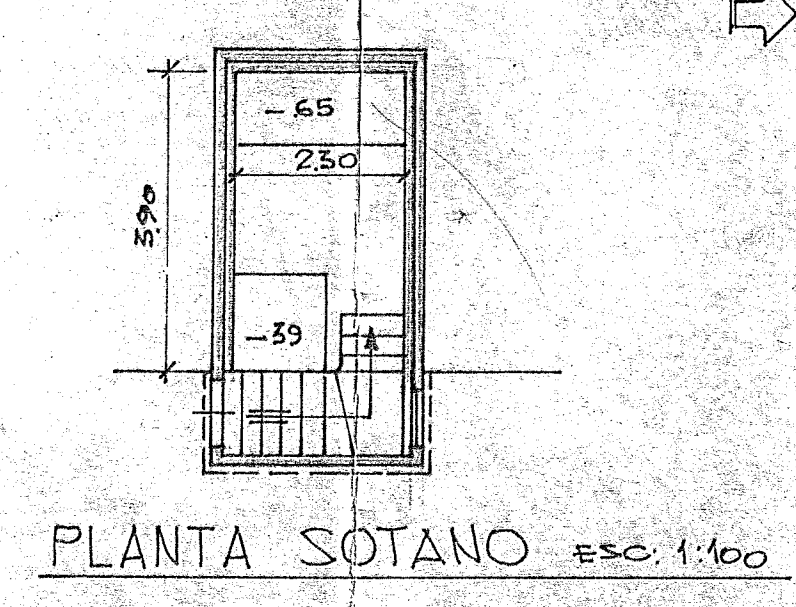

Pisos: Mds. GRANITO
Revestimientos: Azulejos S. Lorenzo
Carpintería: Aluminio
Rejas: aberturas-Aluminio y Cadno
Ventanas: laberinticas doble vidrio.
Cielomasas en yeso y a la cal.
Inst. Agua Cal. y Fría y Conex. a
las Abilaciones Origin.
Calefacción a Gas en todos los
ambientes.
Escaleras y Alasadas en
Marmol Blanco.

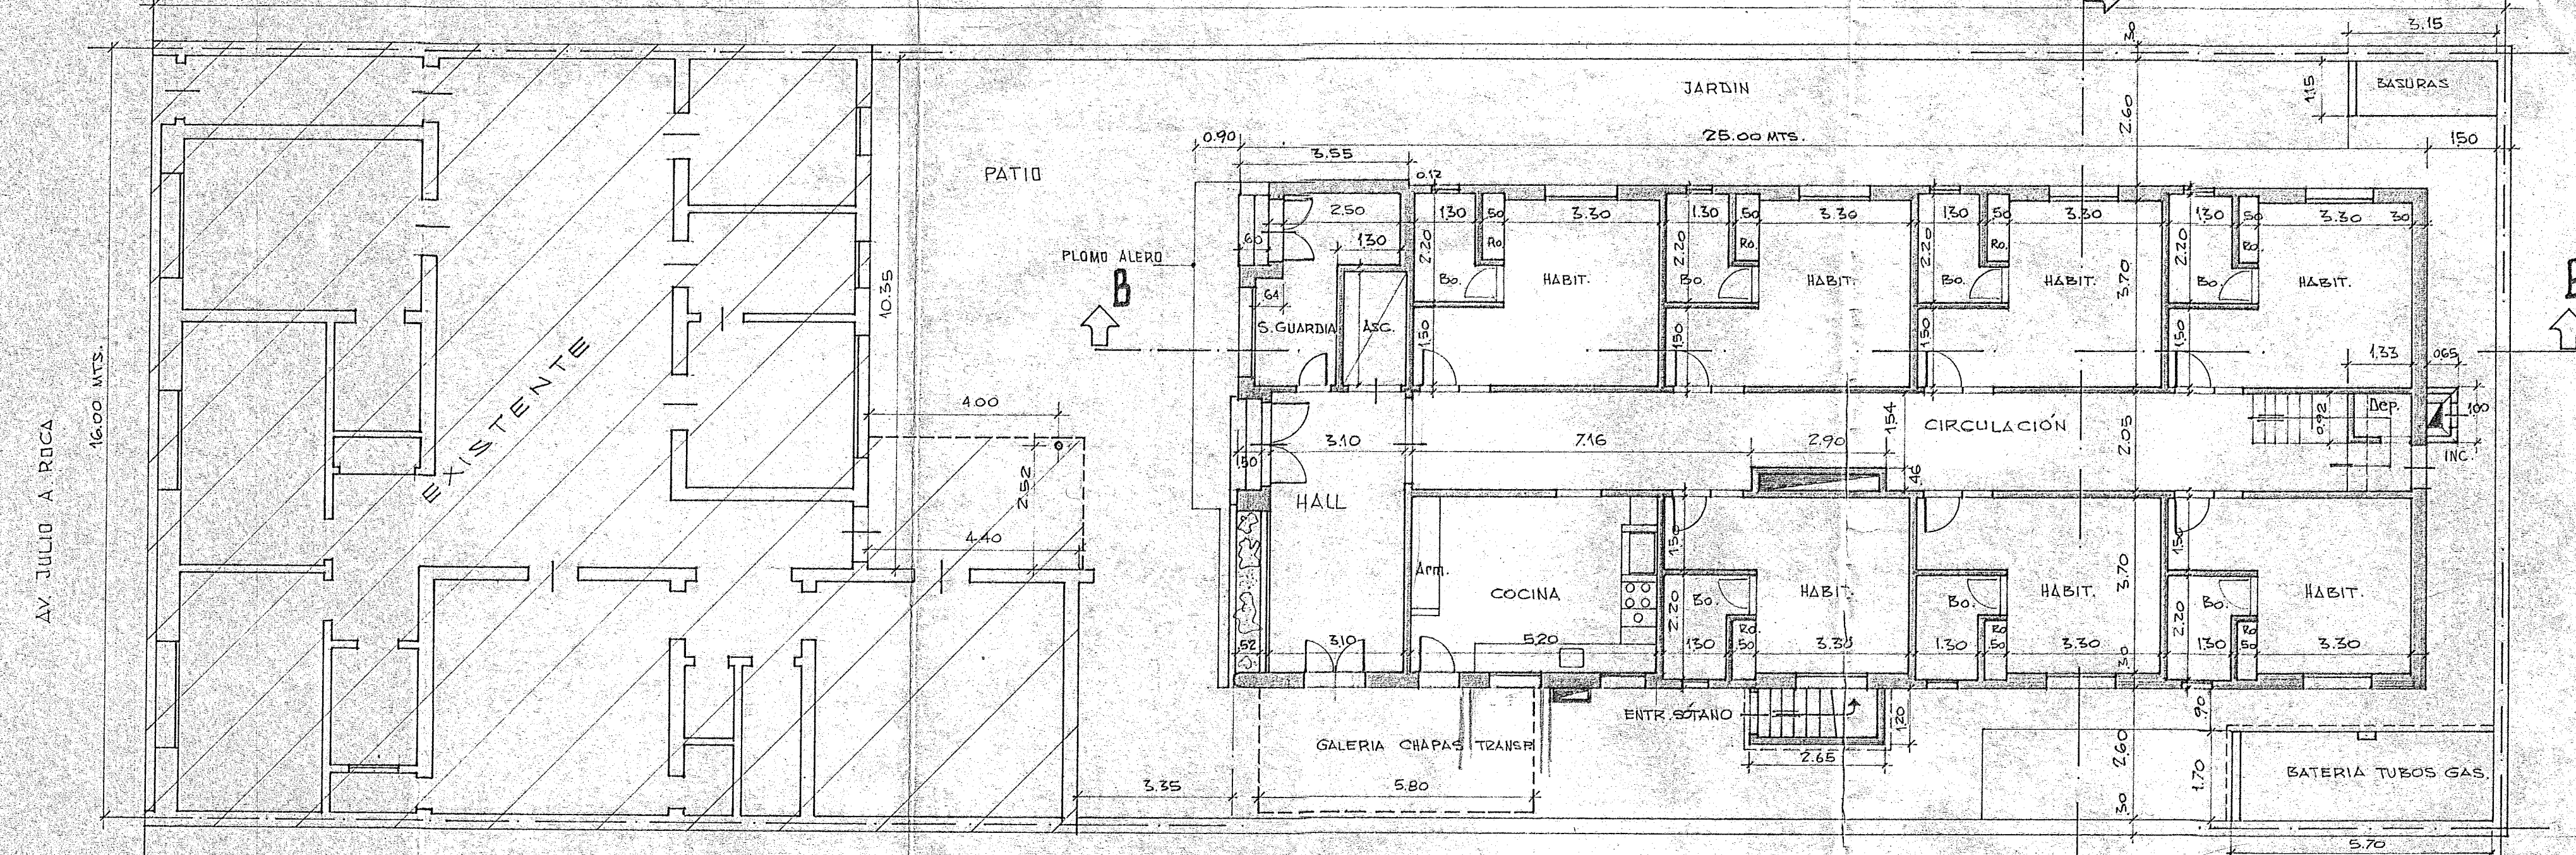

Partida: 1927 Expediente Letra M N° 1769

PLANO CONFORME A OBRA
PROPIEDAD DEL DOCTOR

ISAAC MOSOVICH
Col: Av. JULIO A. ROCA N°:
CORONEL DORREGO

CARTERO: I-B-9-15- TITULO: QTA. 5 LOTE: 11

28-SIRIA
2-San Martin
26-A.B. COSTA

PLANO APROBADO EL 23-XII-1964.

PROPIETARIO: *[Signature]*

MR. BELINKY
M. de OBRAS: MARCOS BELINKY
MATRICULA: A-3599-
CALLE: ITALIA 20-5° P. BARRIA BLANCA
MARCOS BELINKY
Mestre Mayor de Obras
MAT. A 3599
ITALIA 20-5° BLANCA

MUNICIPALIDAD DE CORONEL DORREGO
OF. DE OBRAS PUBLICAS

APROBADO
Coronel Dorrego, Septiembre 9 de 1971

ING. FRANCISCO PISTONESI
Dir. de OBRAS PUBLICAS