
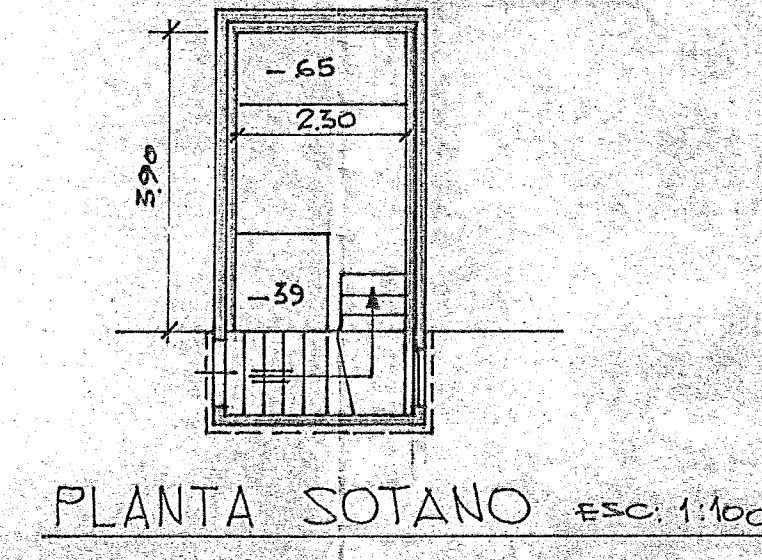
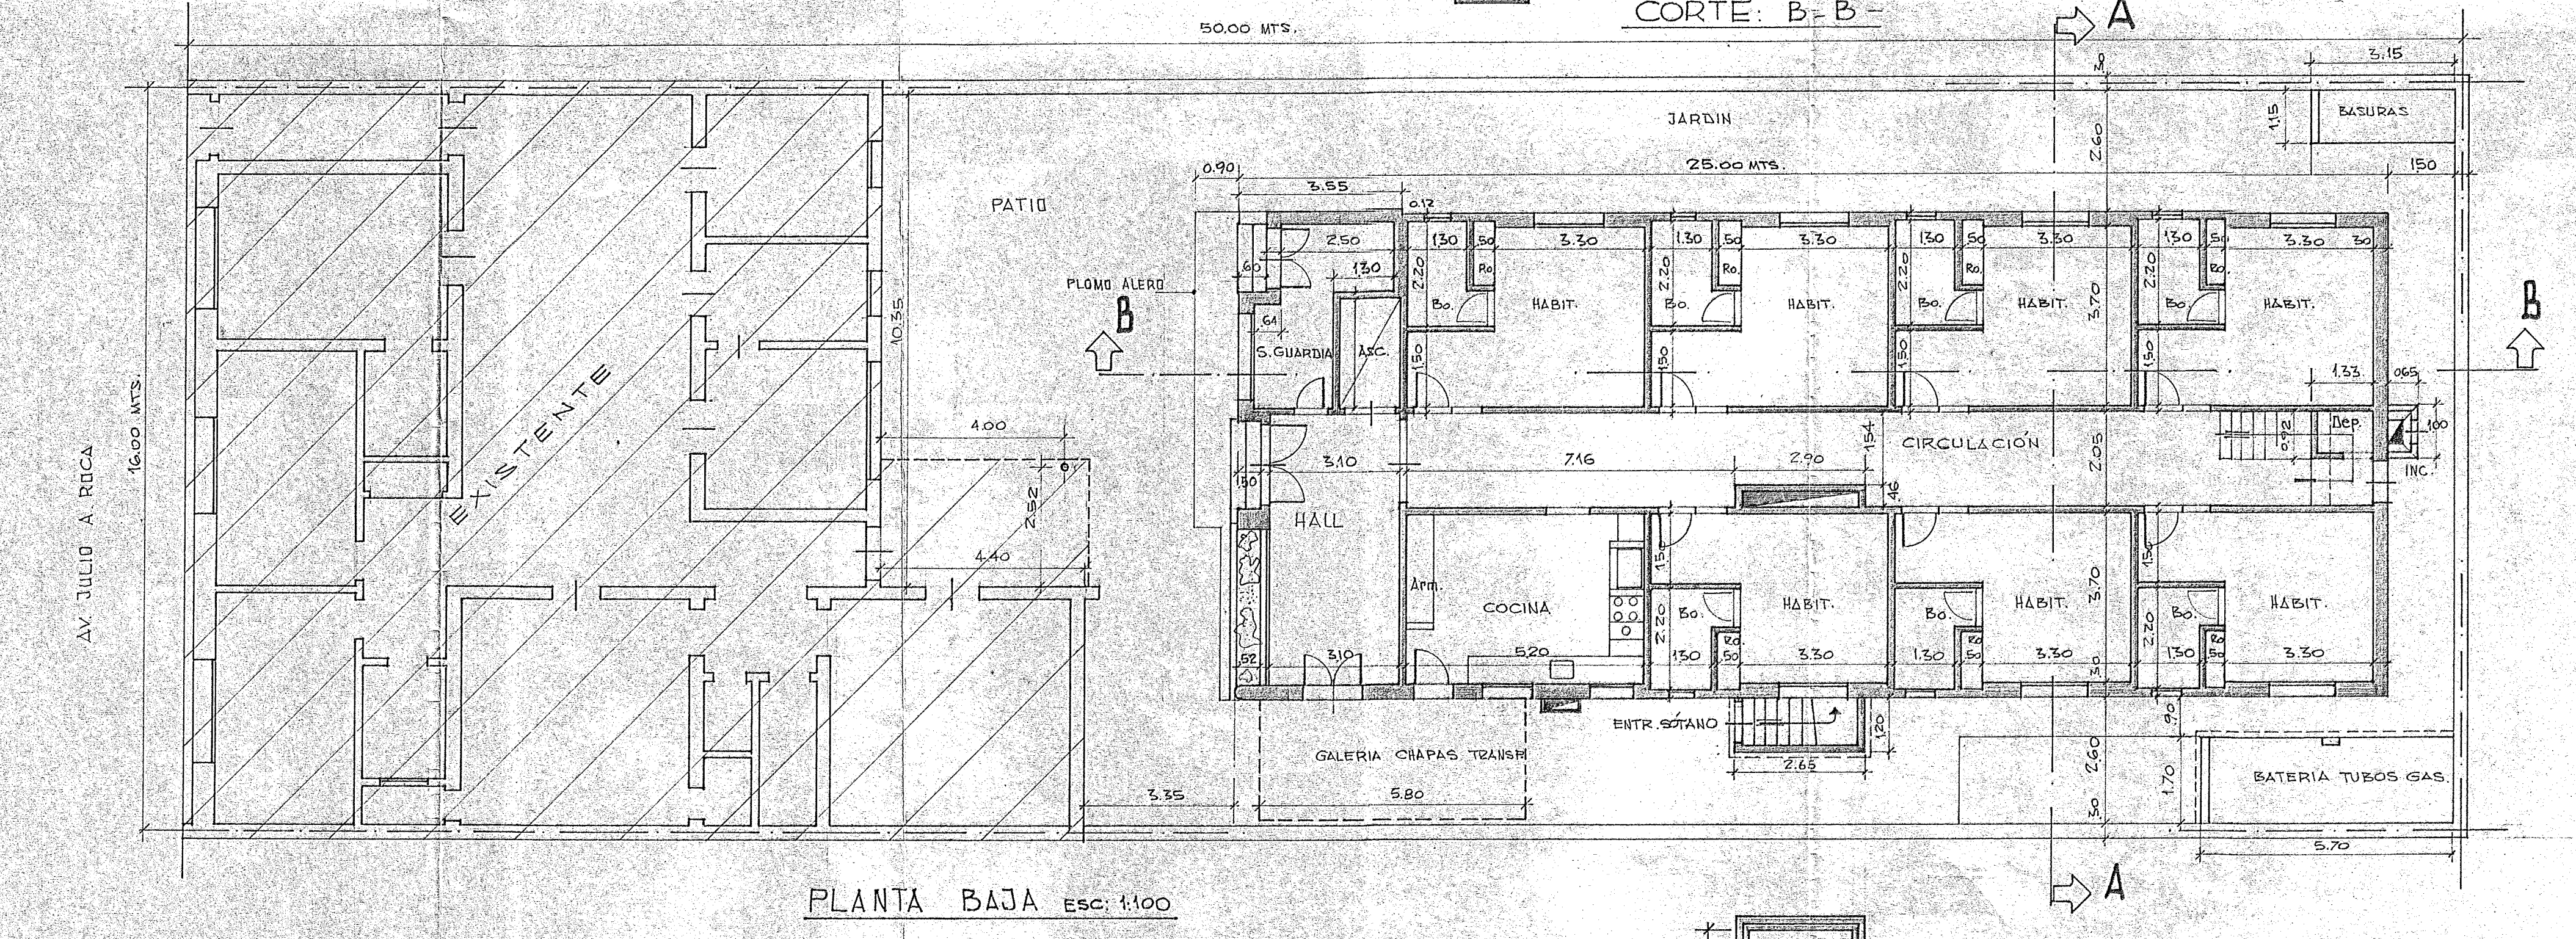
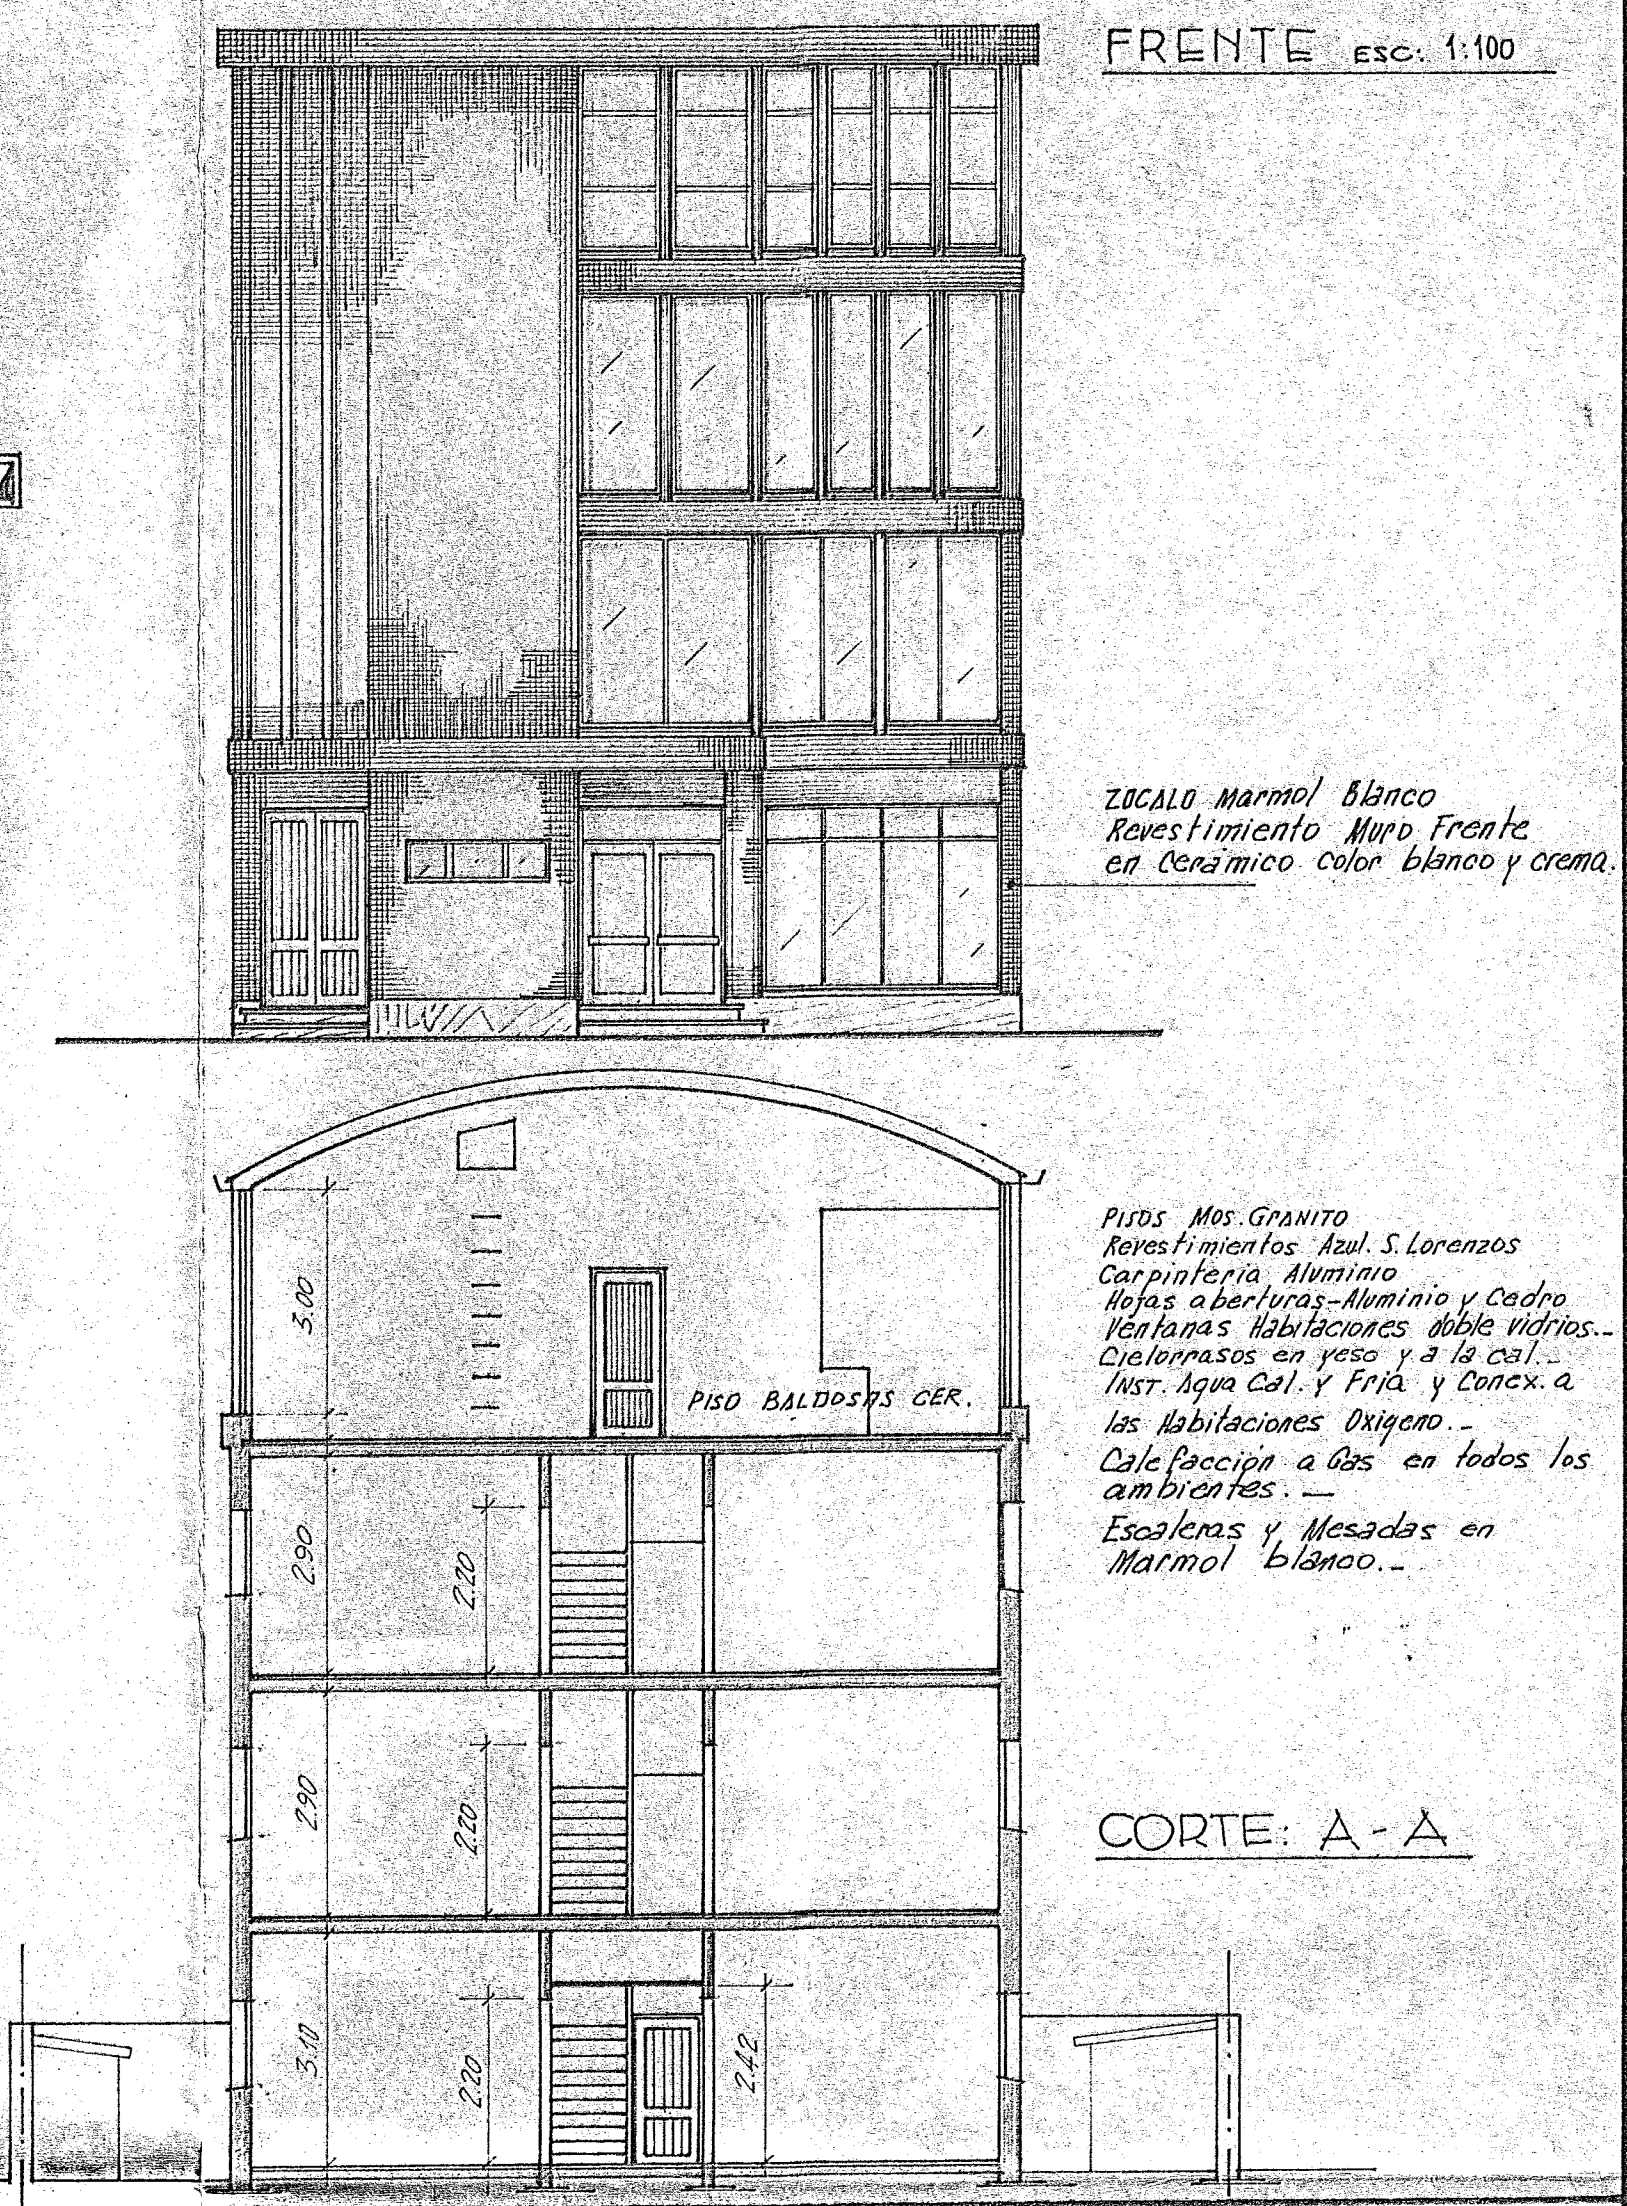
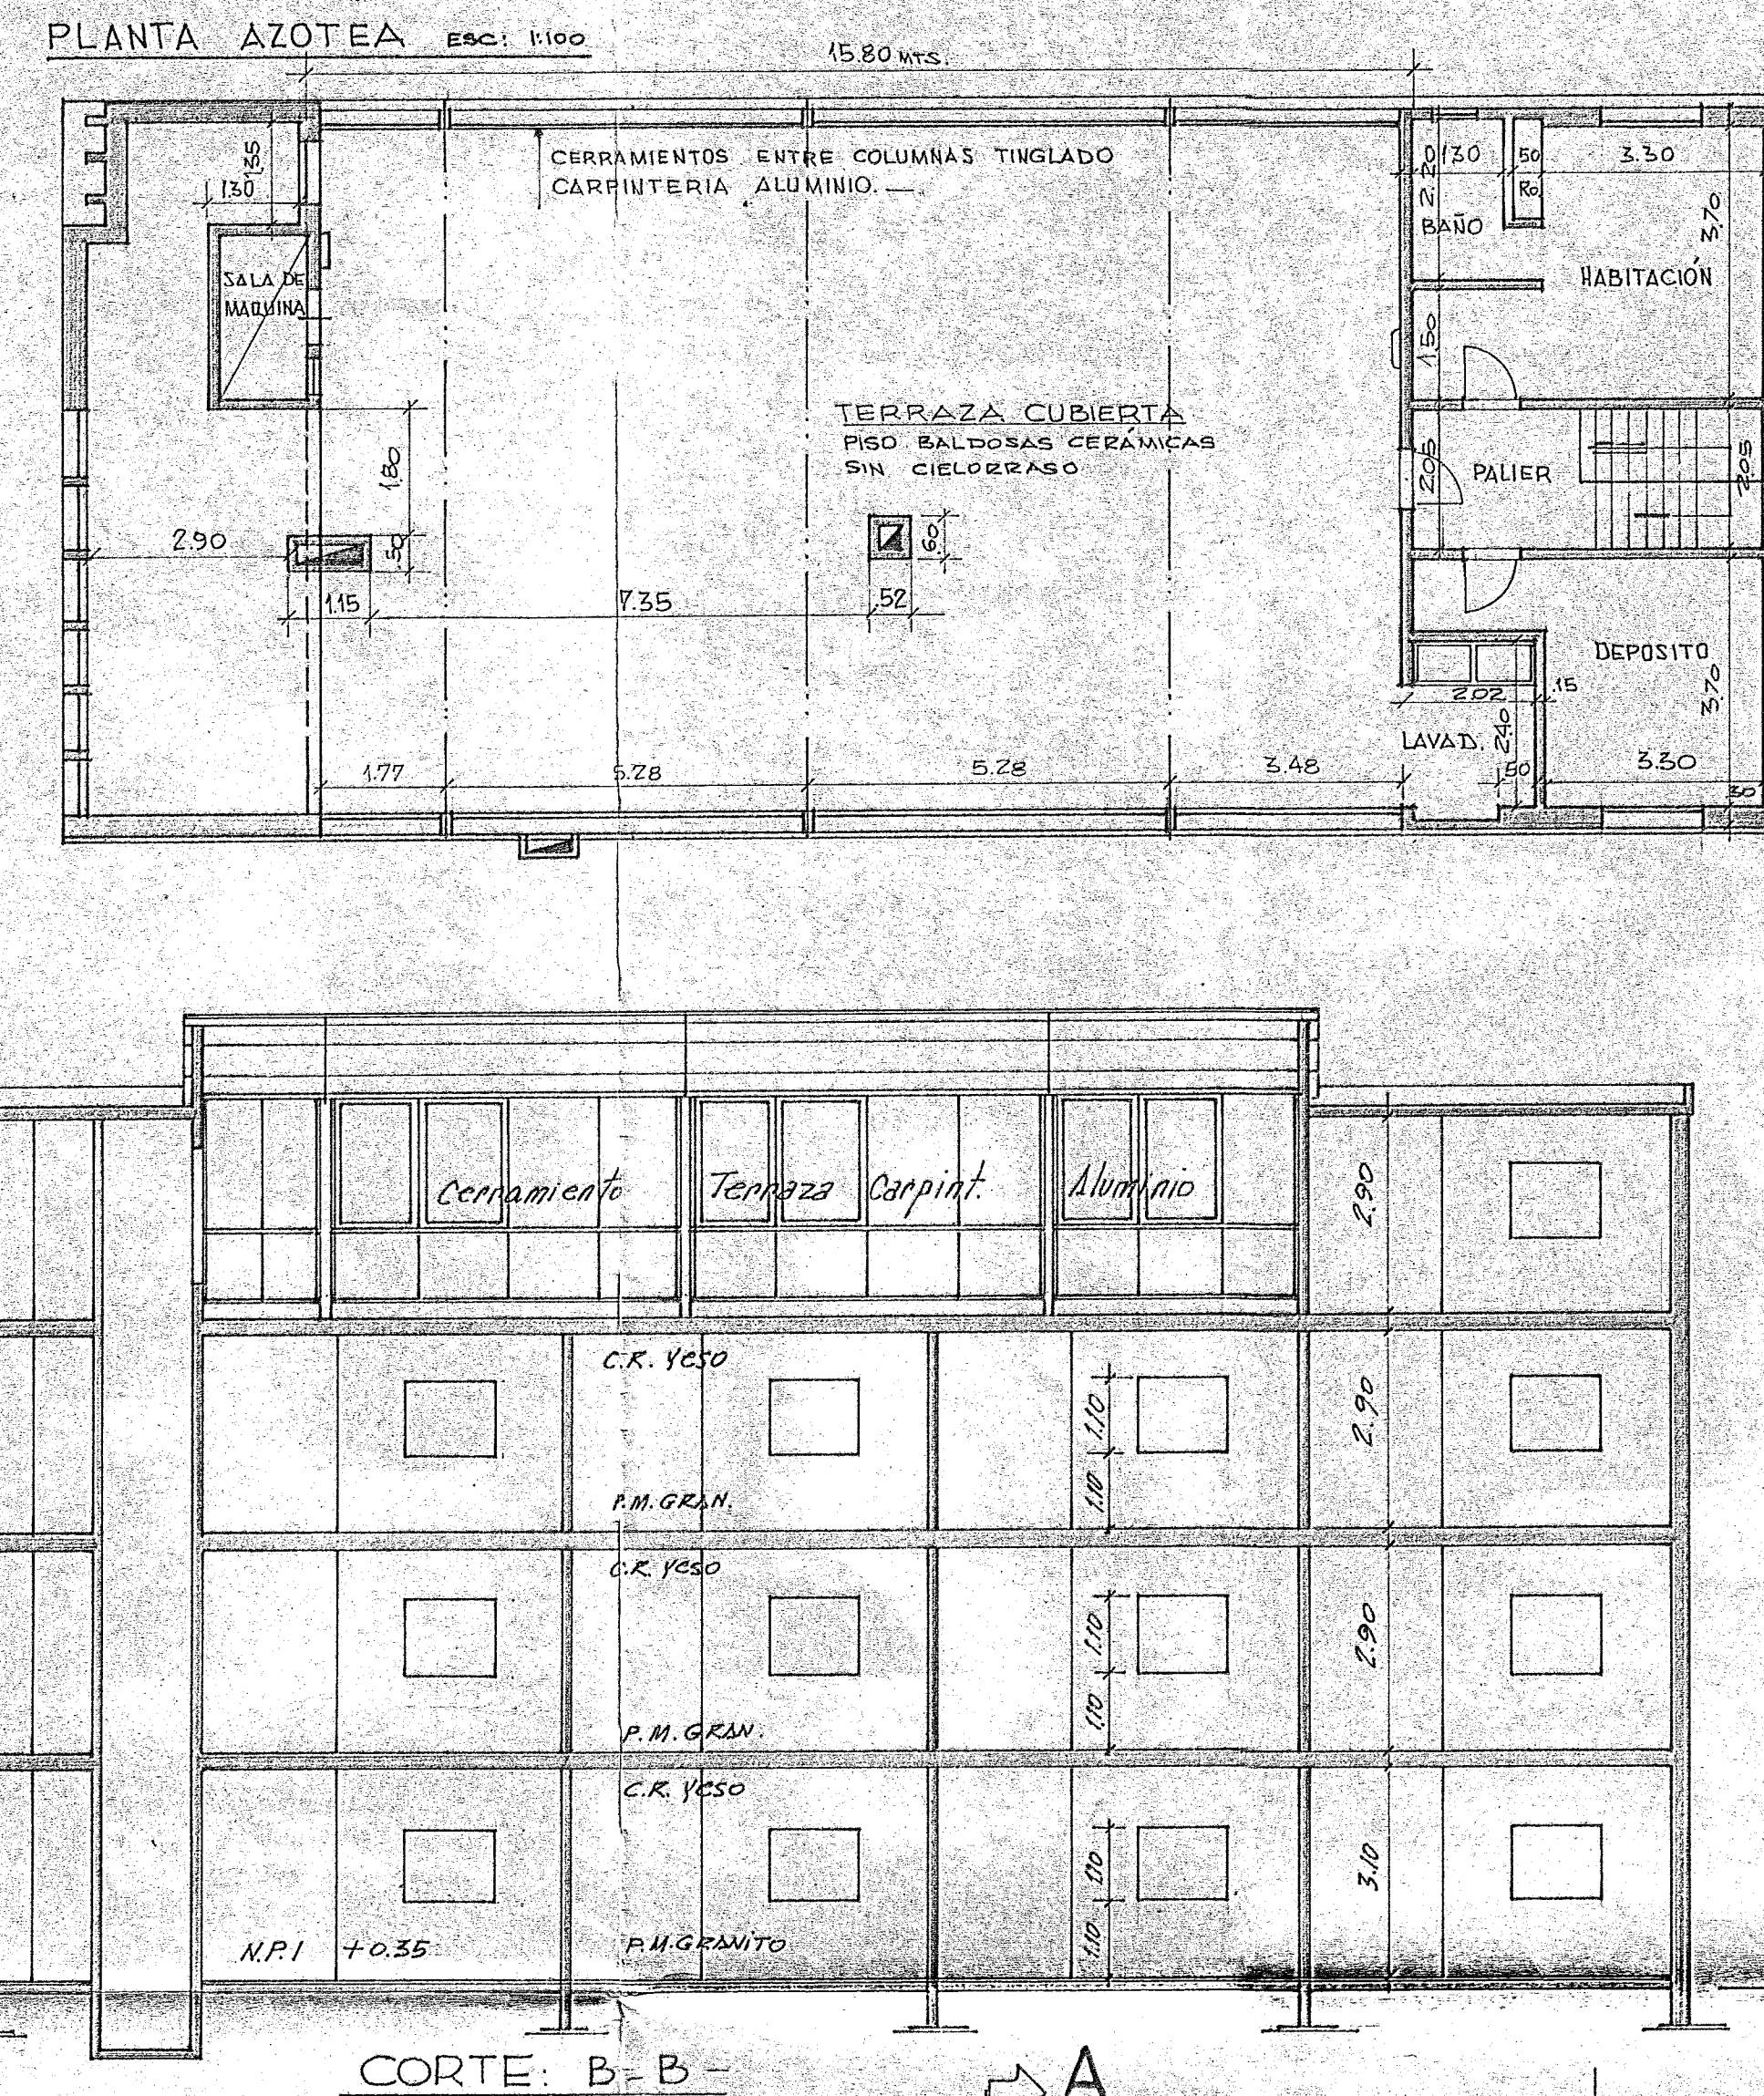


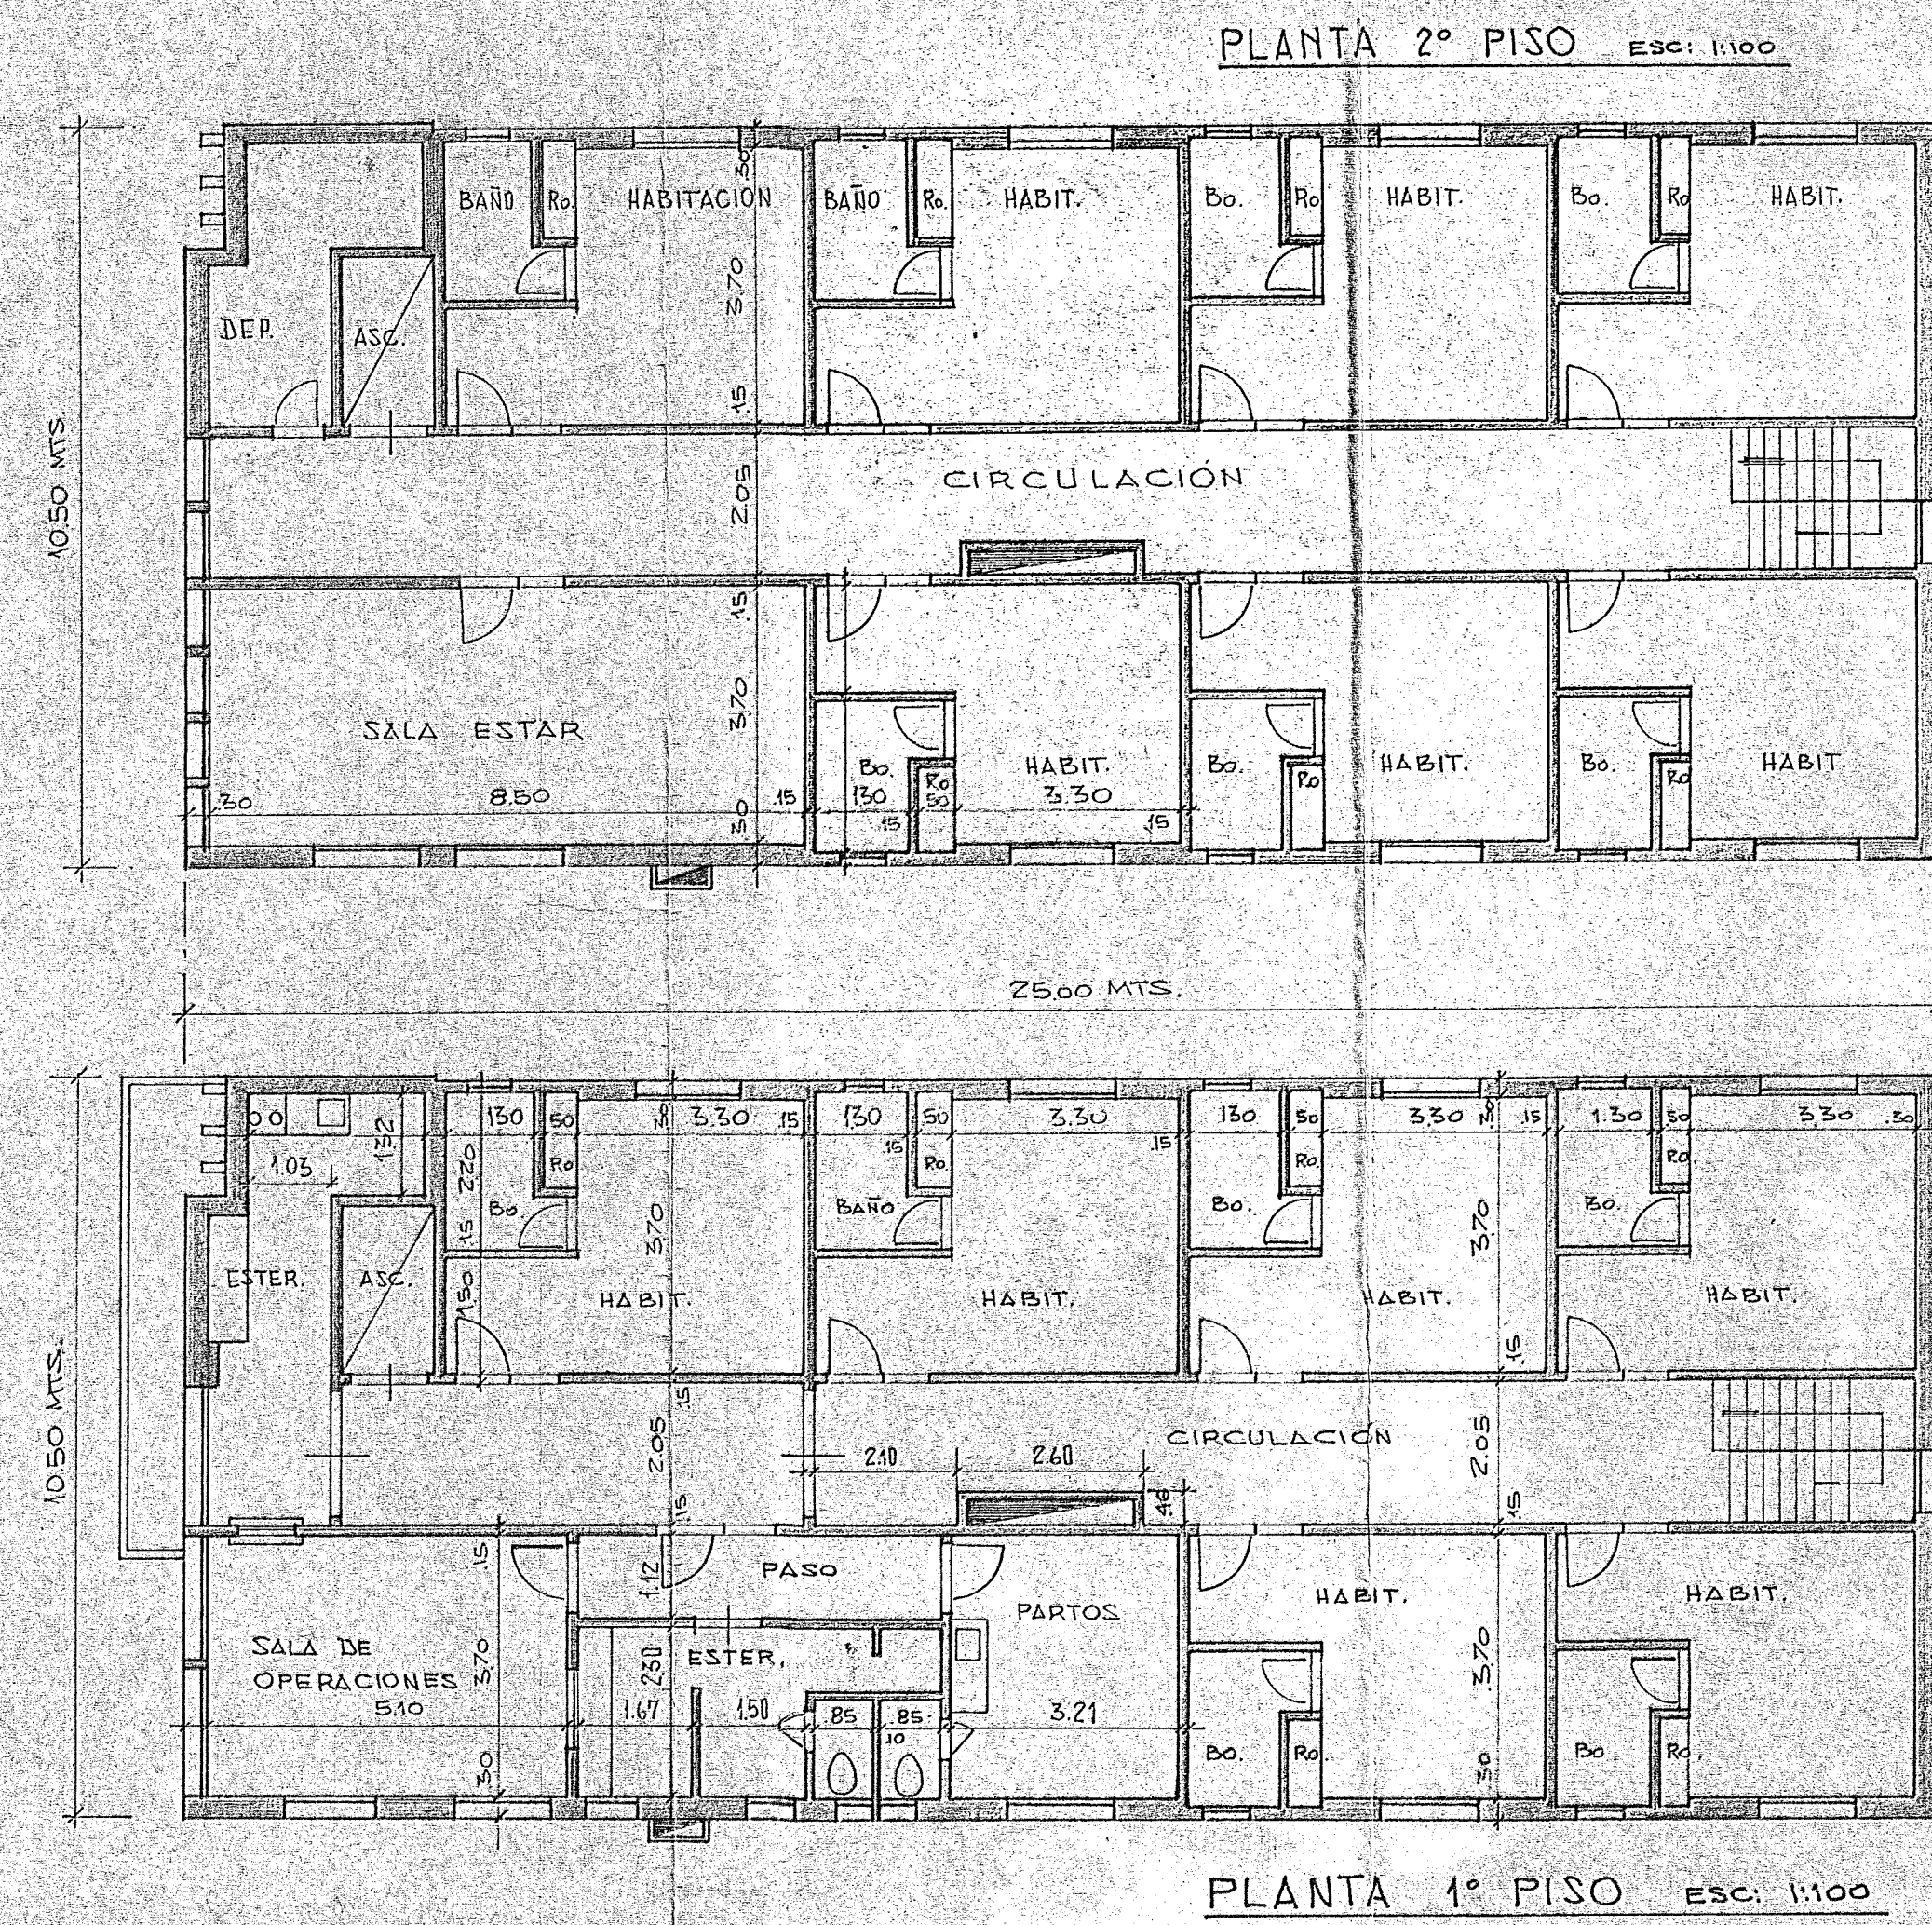

Partida: 1927 Expediente Letra M nº 14 año 1969

PLANO CONFORME A OBRA
PROPIEDAD DEL DOCTOR

ISAAC MOSOVICH
Calle Av. Julio A. Roca Nº:
CORONEL DORREGO

CATISTRO I-B-9-15- TITULO DTA-5 LOTE 11

28- SORIA
2- SJA MARTIN
26- A.B. COSTA

PLANOS APROBADOS EL 23-XII- 1964.

PROPIETARIO: *[Signature]*

M. M. de OBRAS: MARCOS BELINNY
MATRICULA: A- 3599
CALLE ITALIA 20- B. BLANCA- 52 PISO
MARCOS BELINNY
Mestre Mayor de Obras
MAT. A 2689
ITALIA 20- B. BLANCA

MUNICIPALIDAD DE CORONEL DORREGO
OFICINA DE OBRAS PUBLICAS

APROBADO
Coronel Dorrego, *Septiembre 9 de 1971*

ING. FRANCISCO PISTONERI
PUB. DE OBRAS PUBLICAS